

Projekt

z dnia 13 lutego 2024 r.

Zatwierdzony przez

**UCHWAŁA NR
RADY MIEJSKIEJ W SKAŁE**

z dnia 13 lutego 2024 r.

w sprawie wyrażenia zgody na oddanie w dzierżawę na czas nieoznaczony oraz odstąpienie od obowiązku przetargowego trybu zawarcia umowy dzierżawy dotyczącej działki ewidencyjnej nr 3011/7 obr. Skąła

Na podstawie art. 18 ust. 2 pkt 9 lit. a ustawy z dnia 8 marca 1990 r. o samorządzie gminnym (tekst jednolity Dz. U. z 2023 r. poz. 40), art. 37 ust. 4 ustawy z dnia 21 sierpnia 1997 r. o gospodarce nieruchomościami (tekst jednolity Dz. U. z 2023 r. poz. 344 z późn. zm.) oraz zarządzenia nr 325/20 Burmistrza Miasta i Gminy Skąła z dnia 11.12.2020 r. w sprawie określenia zasad zajmowania pasa drogowego dróg wewnętrznych, Rada Miejska w Skąle uchwala, co następuje:

§ 1. Rada Miejska w Skąle wyraża zgodę na oddanie w dzierżawę na czas nieoznaczony oraz odstąpienie od obowiązku przetargowego zawarcia umowy dzierżawy dotyczącej działki ewidencyjnej nr 3011/7 obr. Skąła, położonej w miejscowości Skąła, w celu lokalizacji przyłącza energetycznego kablowego na potrzeby projektowanego oświetlenia ulicznego, zgodnie z załącznikiem graficznym do niniejszej uchwały.

§ 2. Wykonanie uchwały powierza się Burmistrzowi Miasta i Gminy Skąła.


Podinspektor

RADCA PRAWNY

mgr Piotr Złotnik
KR - 1095



ZAKŁAD USŁUG ELEKTRYCZNYCH
BUDOWA SIŁNIKI WINDYŚ

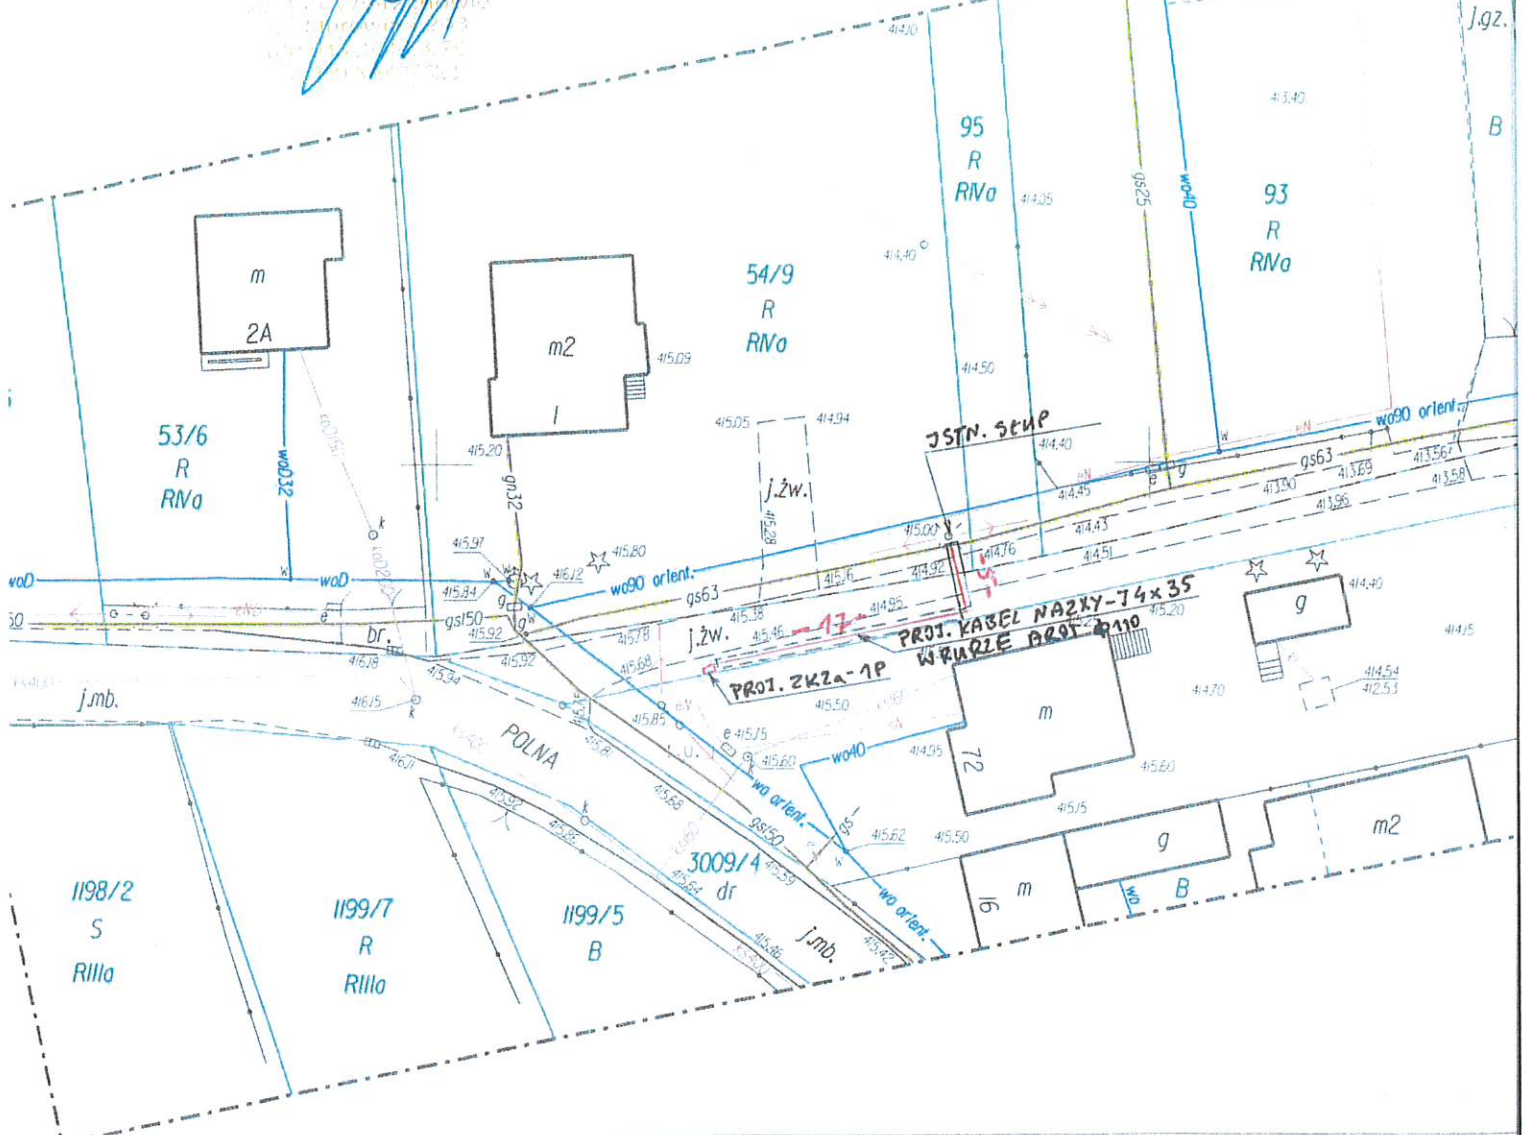

X=5567050
Y=7418400

MAPA DO CELÓW PROJEKTU

Mapę wykonano na podstawie istniejącej: mapy numerycznej mapy ewidencyjnej w skali 1:2000, mapy jednostkowej w skali 1:1000 oraz pomiaru uzupełniającego.

Nie wyklucza się istnienia innych wykazanych na niniejszej mapie urządzeń które nie zostały zgłoszone do geodezyjnej inwentaryzacji powykonawczej, lub o których brak jest informacji w instytucjach branżowych.

skala 1:500 sekcja 7.129.10.15.3.3
jednostka ewidencyjna: 120610_4 Skała miast
120610_5 Skała
obręb ewidencyjny: 0013 Skała, 0015 Sobieski
działki nr : 3009/4, 3011/4, 1285/1, 54/9,

zruchomości nie określono z wymaganą precyzją, a położenie obiektów budowlanych w odległościach od granic nieruchomości.

Wykonał:
LTG - Małopolska
Łukasz Tarnówka
32-043 Skała, ul. Topolowa 49
tel. 12 389-18-00 kom. 504-230-622
NIP: 9441943534 REGON. 120399970

Układ odniesienia wysokości Amsterdam PL-EVRF2007-NH
Układ wsp. poziomych "2000"
Sytuacja zgodna z terenem na 13.12.2023
ID: CKiK-II.6640.16040.2023 Uzgodnienia ZUDP: BRAK

na podstawie mapy ewidencyjnej.
dot. służebności gruntowych.
ze opracowania nie posiada

Sprawdził:



UZASADNIENIE

Działka nr 3011/7 obr. Skała, gm. Skała stanowi własność Gminy Skała.

Na przedmiotowej działce mają zostać umiejscowione urządzenia infrastruktury technicznej tj. przyłącza energetycznego kablowego, przez dzierżawę terenu TAURON DYSTRYBUCJA S.A., ul. Podgórska 25A, 31-035 Kraków.

Dzierżawca ten wystąpił z wnioskiem o zawarcie umowy dzierżawy w związku z umieszczeniem urządzeń w pasie drogowym.

Z uwagi na charakter inwestycji tj. rozwój infrastruktury technicznej na danym obszarze i długotrwały charakter takich przedsięwzięć, uzasadnione jest zawarcie umów dzierżawy na czas nieoznaczony.

Wobec powyższego przyjęcie uchwały jest zasadne.